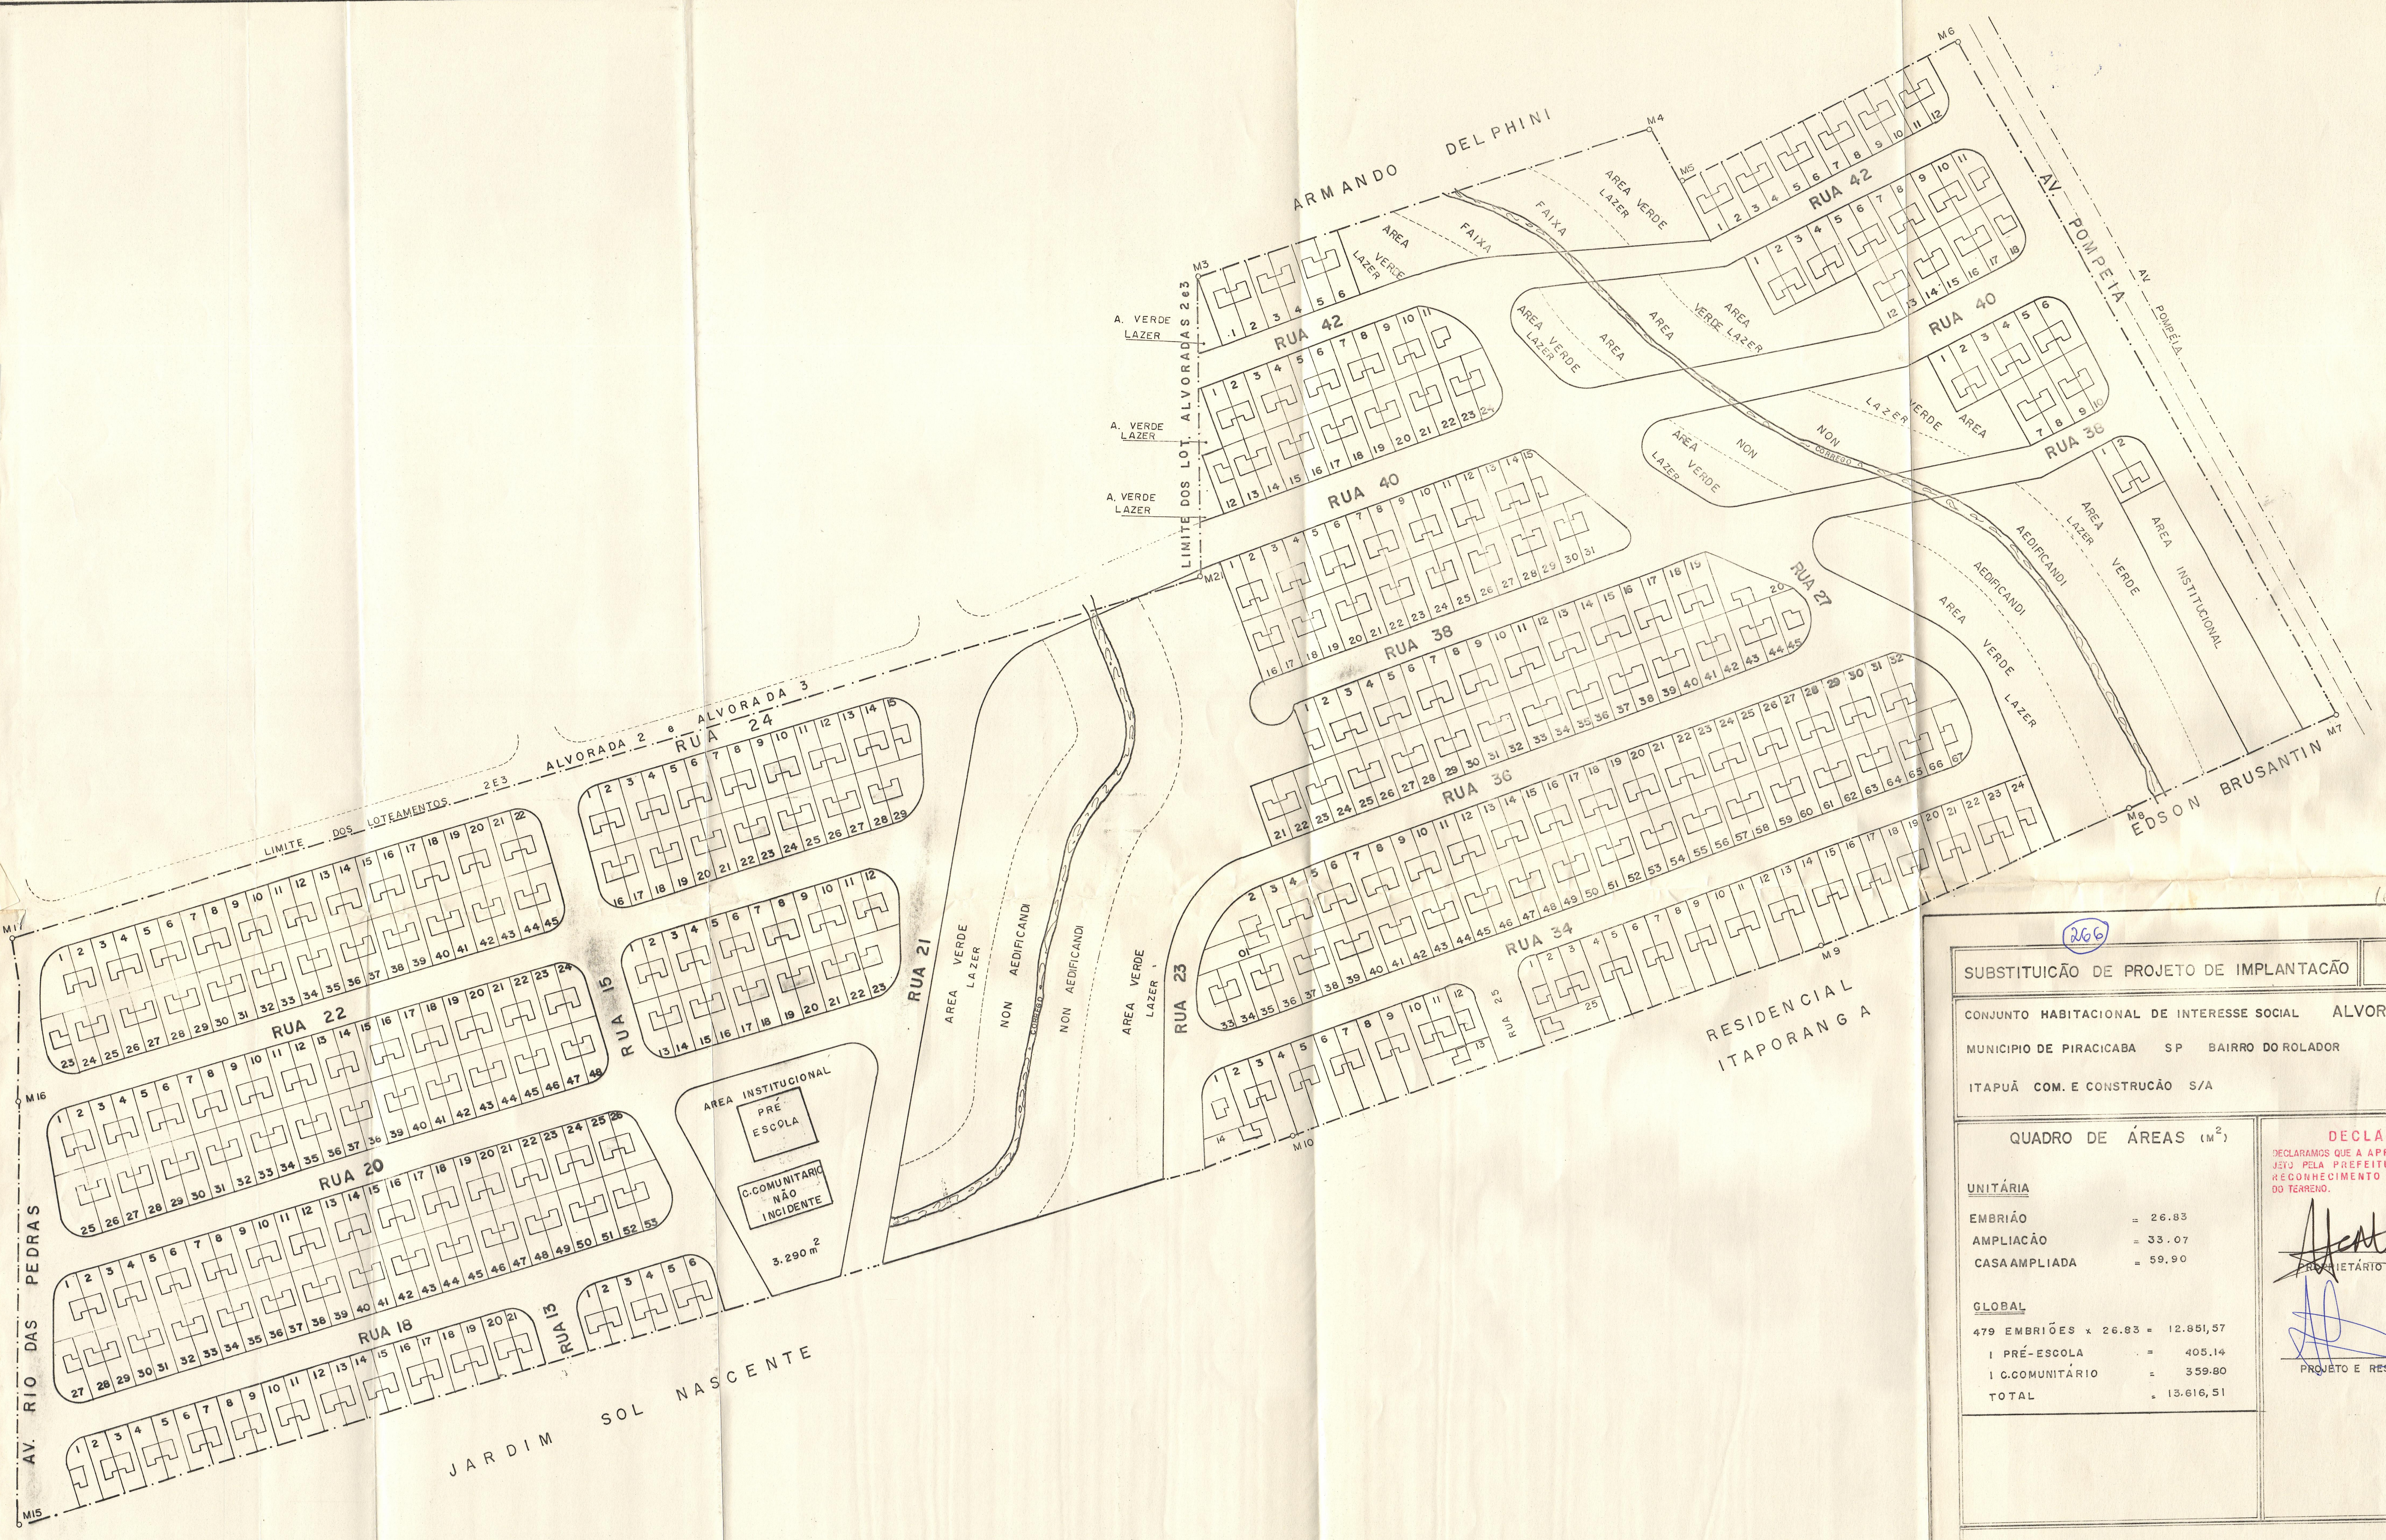
AV. POMPEIA
AV. POMPÉIA
ARMANDO DELPHINI
EDSON BRUSANTIN
RESIDENCIAL ITAPORANGA
JARDIM SOL NASCENTE
AV. RIO DAS PEDRAS
LIMITE DOS LOT. ALVORADAS 2 e 3
LIMITE DOS LOTEAMENTOS 2 e 3
ALVORADA 2 e ALVORADA 3
RUA 42
RUA 40
RUA 38
RUA 36
RUA 34
RUA 27
RUA 25
RUA 24
RUA 23
RUA 22
RUA 21
RUA 20
RUA 18
RUA 15
RUA 13
AREA INSTITUCIONAL
AREA VERDE LAZER
A. VERDE LAZER
NON AEDIFICANDI
FAIXA
AREA INSTITUCIONAL
PRÉ ESCOLA
C.COMUNITARIO NÃO INCIDENTE
3.290 m²
M2
M3
M4
M5
M6
M7
M8
M9
M10
M11
M15
M16

(AS BUILT) * *

16 89

(266)

SUBSTITUICÃO DE PROJETO DE IMPLANTACÃO	FLS 06/21

CONJUNTO HABITACIONAL DE INTERESSE SOCIAL ALVORADA 3
MUNICIPIO DE PIRACICABA SP BAIRRO DO ROLADOR
ITAPUÃ COM. E CONSTRUCÃO S/A

Fls. 321

QUADRO DE ÁREAS (m²)

UNITÁRIA

EMBRIÃO	= 26.83
AMPLIACÃO	= 33.07
CASA AMPLIADA	= 59.90

GLOBAL

479 EMBRIÕES x 26.83 =	12.851,57
1 PRÉ-ESCOLA =	405.14
1 C.COMUNITÁRIO =	359.80
TOTAL =	13.616,51

DECLARAÇÃO

DECLARAMOS QUE A APROVAÇÃO DESTE PROJETO PELA PREFEITURA NÃO IMPLICA NO RECONHECIMENTO DO DIREITO DE POSSE DO TERRENO.

PROPRIETÁRIO

PROJETO E RESPONSÁVEL TECNICO

DEPARTAMENTO DE CONTROLE E FISCALIZAÇÃO:-

PROJETO APROVADO E ALVARÁ EXPEDIDO CONFORME DECRETO DE Nº 5.970 DE 29 DE DEZEMBRO DE 1992.

21/5/93

Milton Aparecido de Brito
Depto de Controle e Fiscalização
— SEMOB —

266 -